


- 6/29(木) 舗装工事
- 7/8(土) カー舗装工事
- 7/9(日) カー舗装工事
- 7/15(土) カー舗装工事
- 7/16(日) 区画線設置工事  
(横断歩道, 停止線, 止まれ)
- 7/17(月) 予備日

※注意事項

カー舗装作業時は車両が荷捌き場に入らない様、カーコン等にて当該作業エリア(荷捌き場前)に車両乗り入れ規制を設置します。  
荷捌き場前の車両乗り入れ規制については、1時間程度で開放し、その後は通常通りに車両の乗り入れが可能となります。

※雨天時の対応

作業が雨天中止となった場合は、別途、関係各社に連絡致します。

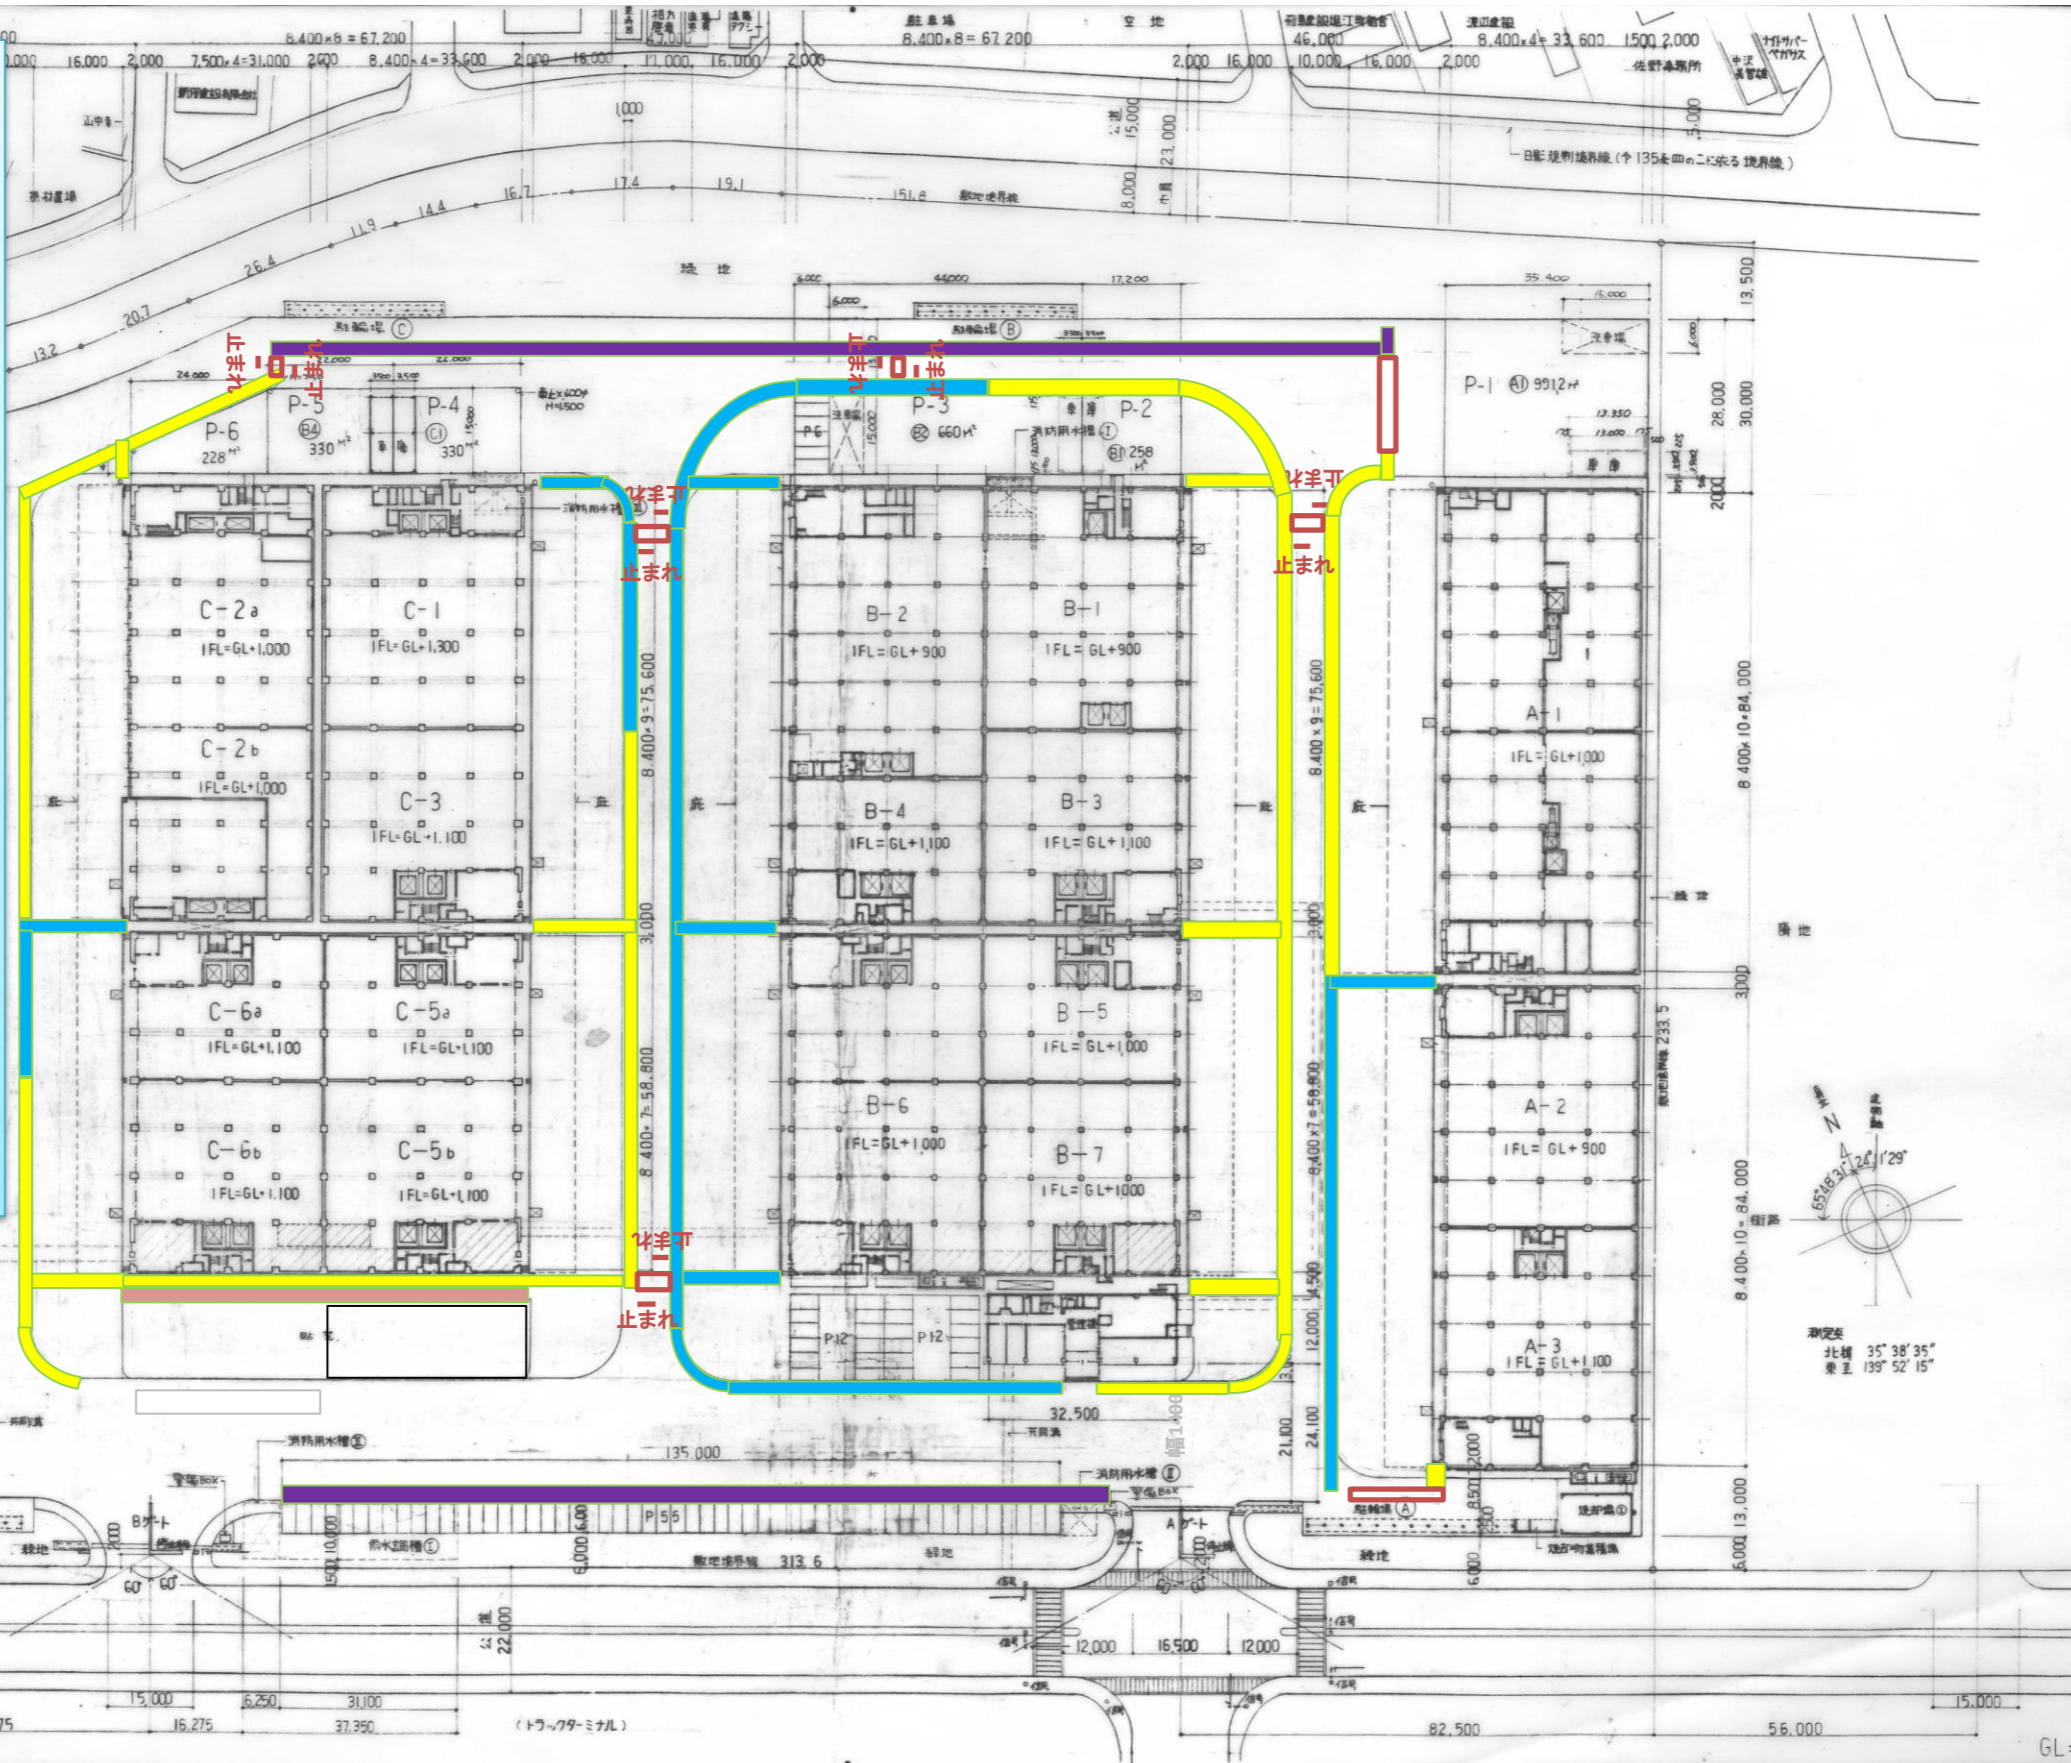

竣工図  
GL = AP + 5.800

担当部	図面番号 共通 - 6	東京団地倉庫(葛西倉庫)第一期新築工事 東京団地倉庫(葛西倉庫)第二期新築工事 全体配置図-1 (1階平面図)		
	縮尺 1:600	設計者 須藤 祥夫		
	60年 6月 7日	三菱地所株式会社 一級建築士事務所		